




**ZÁKLADOVÝ PLÁN**

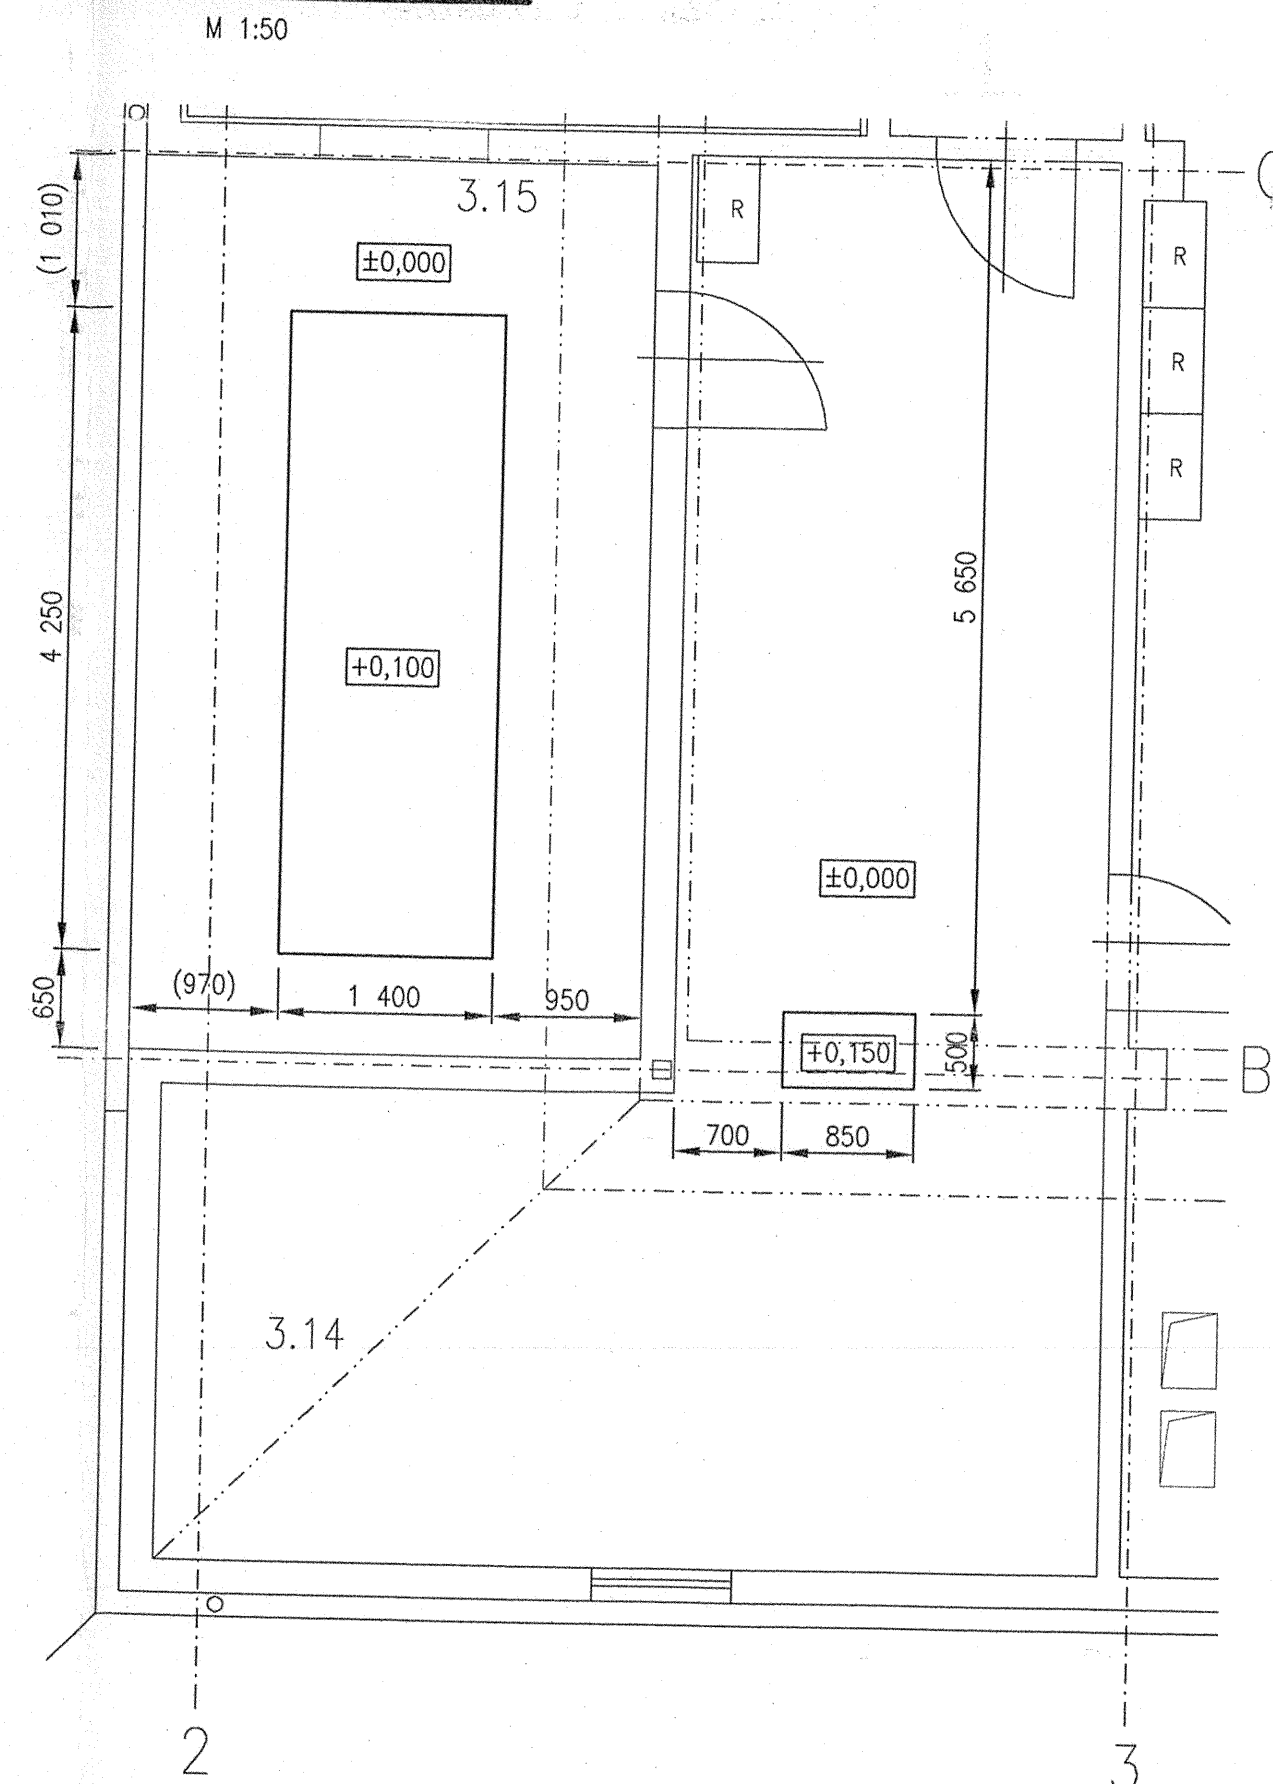

**ROZMĚROVÝ NÁKRES**

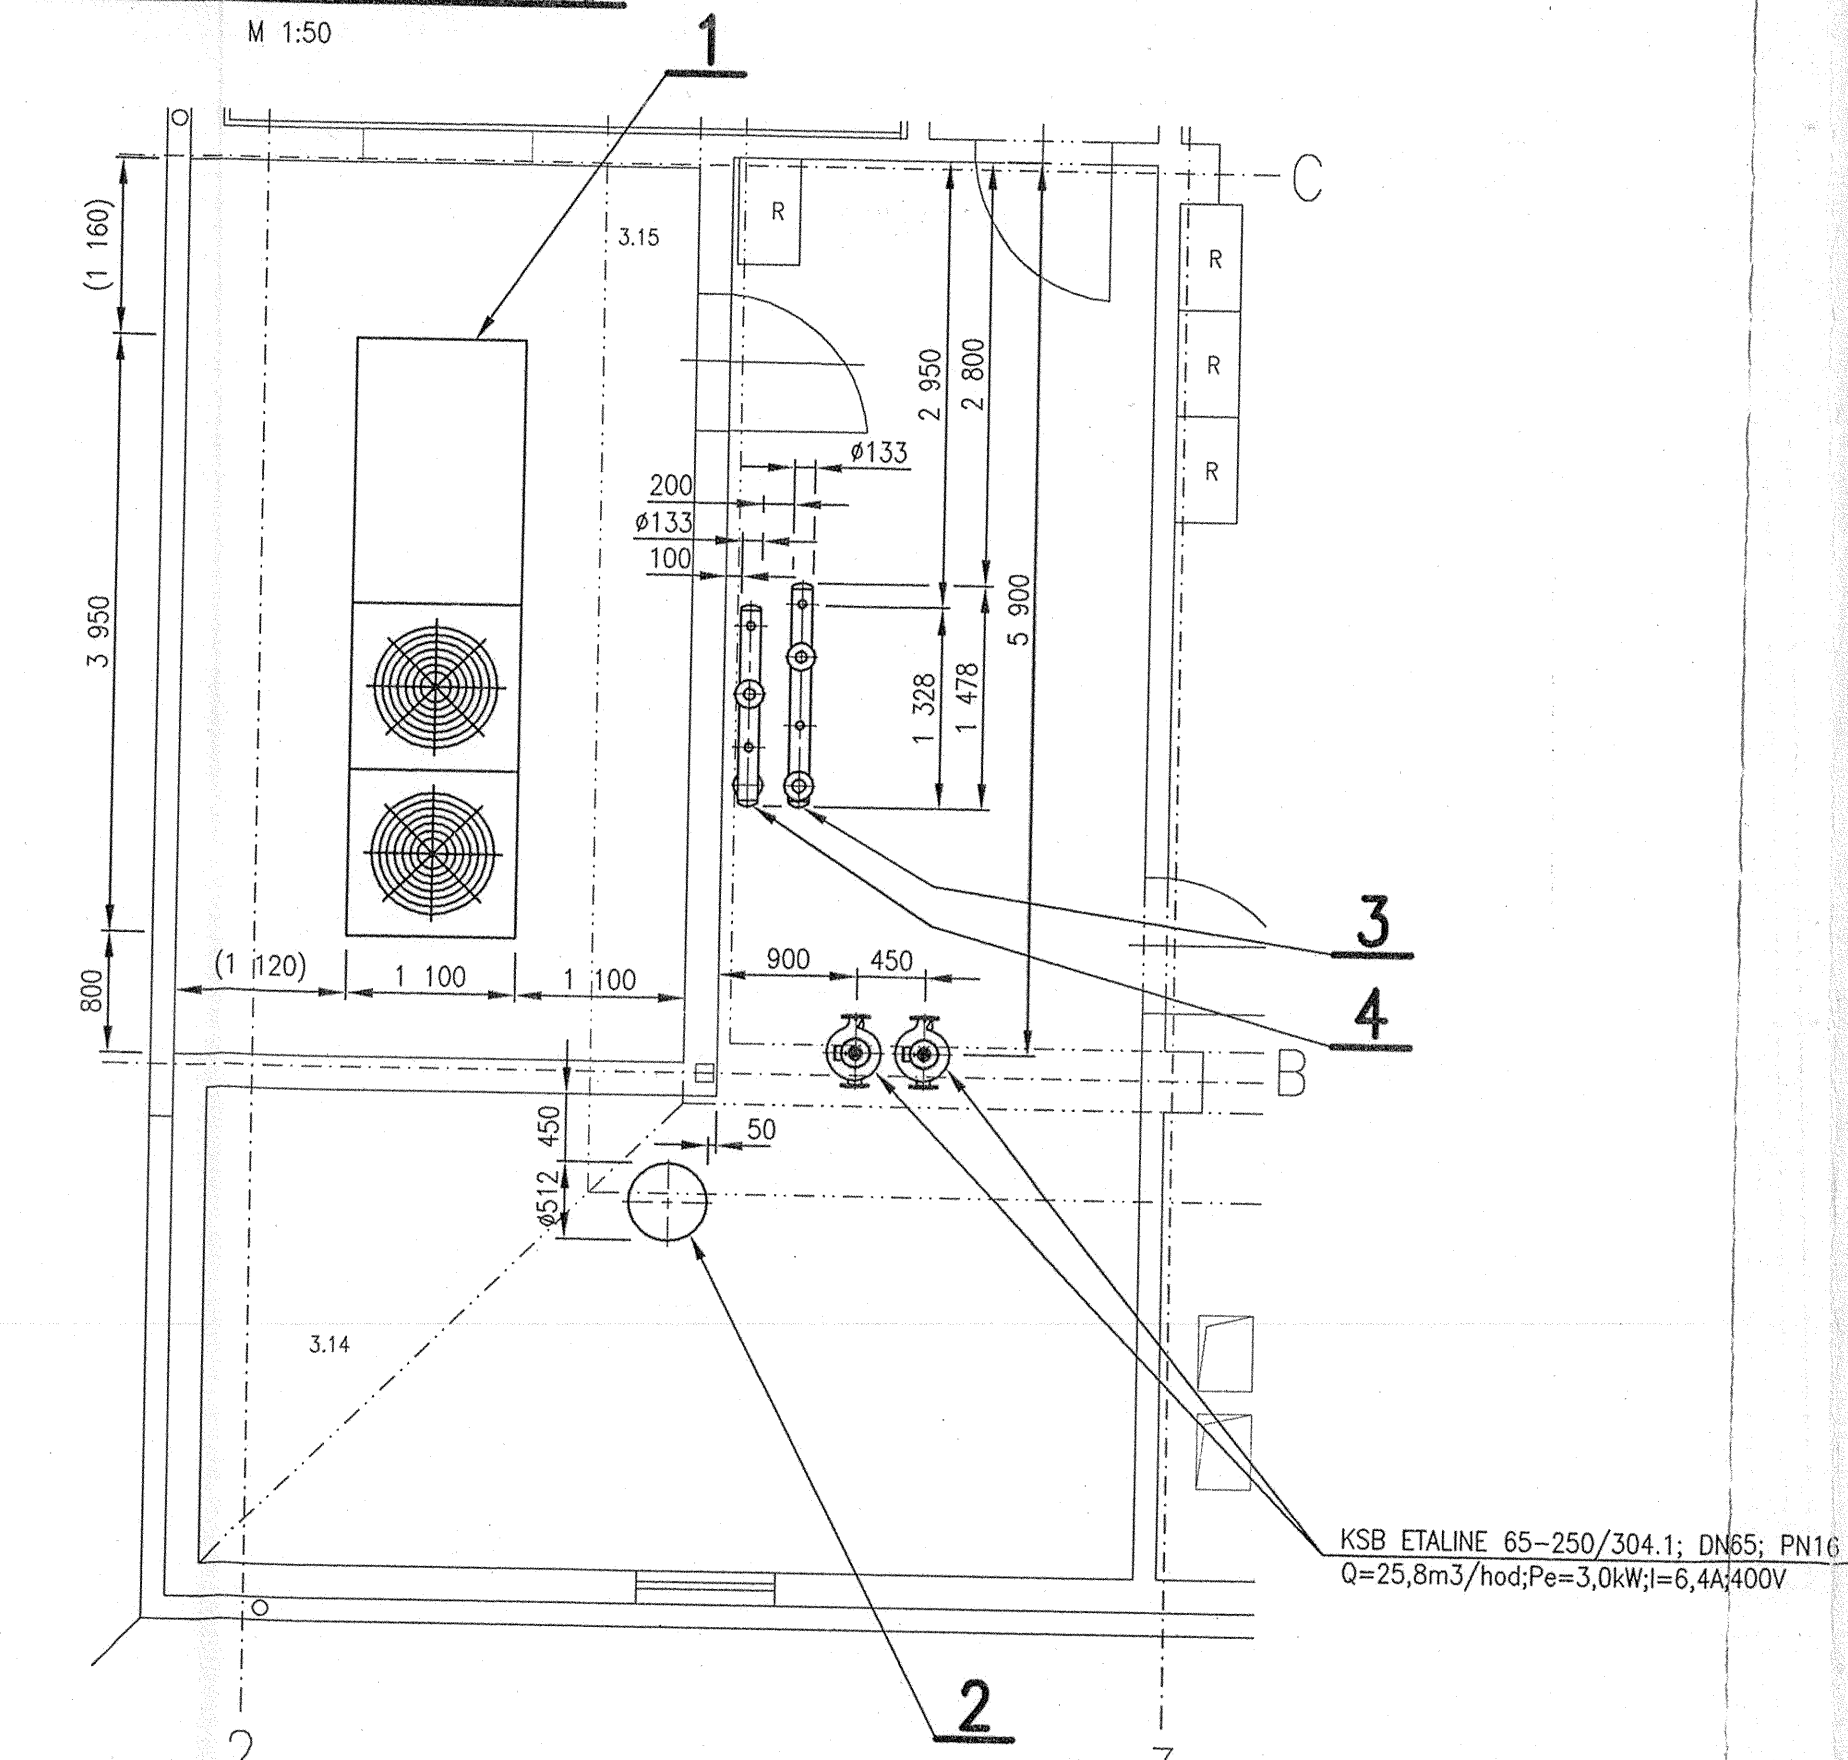

**B-B**

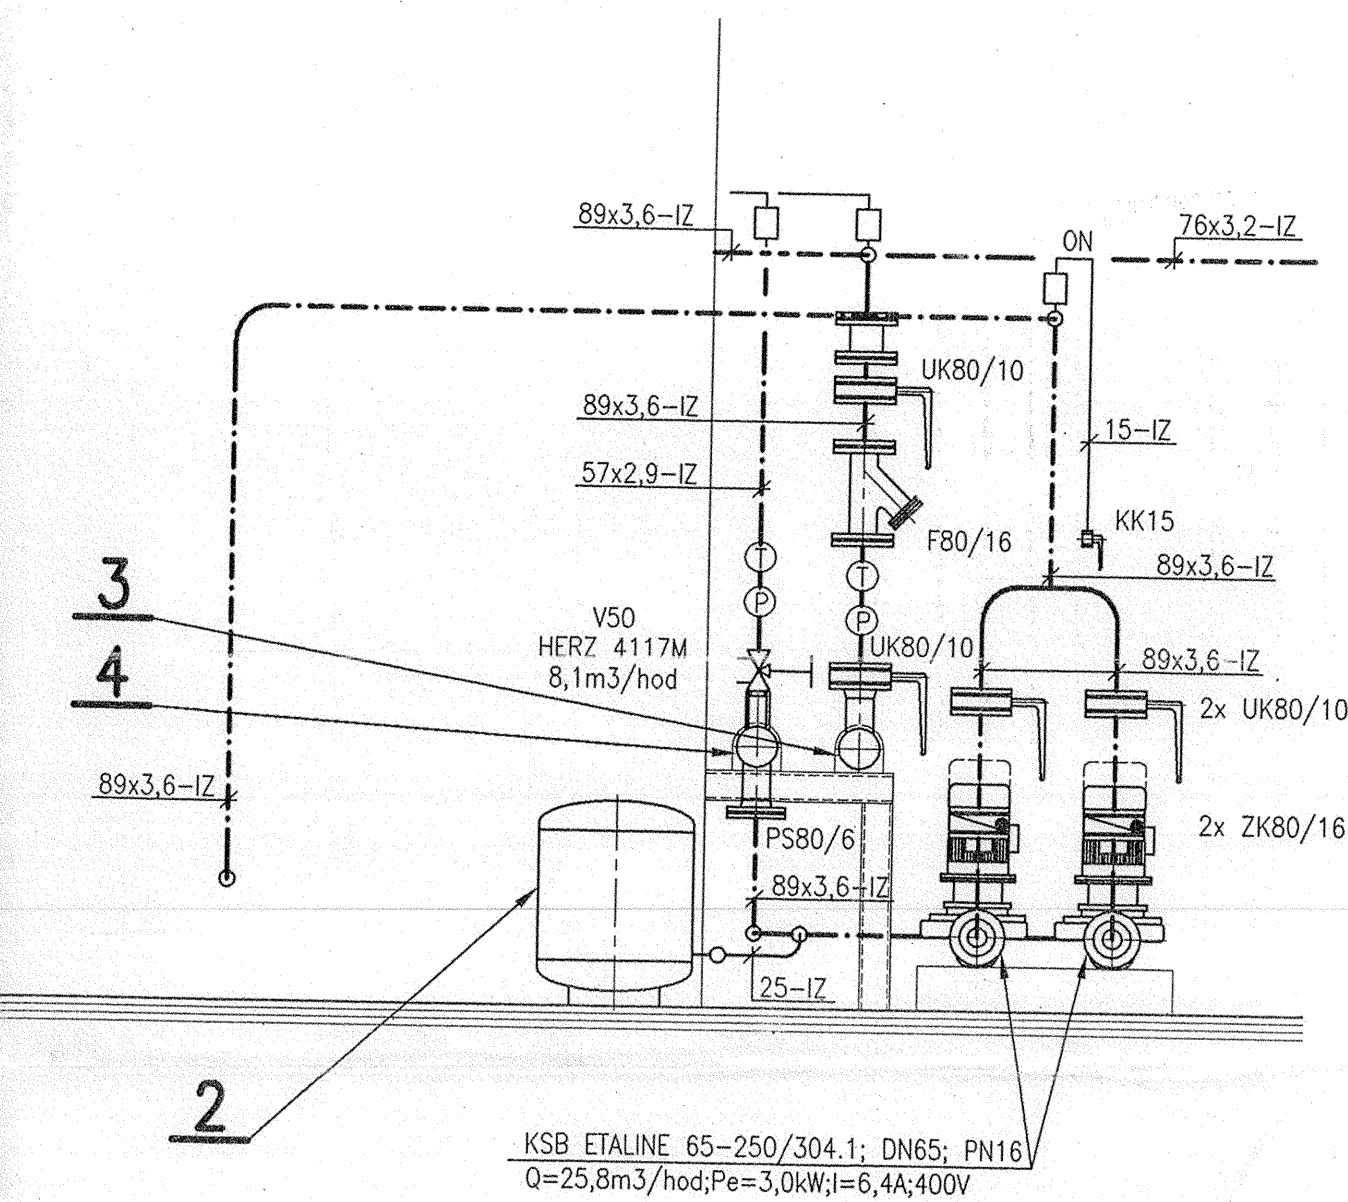

**OCELOVÉ POTRUBÍ**

- KK: KULOVÝ KOHOUT
- F: FILTR
- ZK: ZPĚTNÁ KLAPKA
- UK: UZAVÍRACÍ KLAPKA
- VK: KULOVÝ VYPOUSTĚCÍ KOHOUT
- V: REGULAČNÍ VENTIL S UZAVÍRACÍ FUNKCÍ
- VP: POJISTNÝ VENTIL
- ON: ODVZDUŠŇOVACÍ NÁDOBA

- POTRUBÍ VEDENO POD STROPEM
- POTRUBÍ UCHYCENO PO cca 2 m
- IZOLOVANÉ POTRUBÍ IZOLOVÁNO IZOLAČNÍMI TRUBICEMI ZE SYNTETICKÉHO KAUCUKU ARMACELL AF/ARMAFLEX ŘADY H (13-16mm)
- STROJNÍ ZAŘÍZENÍ ROZVODU CHLADICÍ VODY A ARMATURY IZOLOVÁNO IZOLAČNÍMI PÁSY ZE SYNTETICKÉHO KAUCUKU ARMACELL AF/ARMAFLEX ŘADY K (16mm)

- EXPANZNÍ POTRUBÍ
- CHLADICÍ VODA 12°C
- CHLADICÍ VODA 7°C

**EC-invest, s.r.o.**  
Svatov 91  
783 02 ZLÍN 4  
TEL.: 577 108 405, FAX: 577 102 628  
ICO: 26342787, DIČ: 303-26342787

**DOKUMENTACE SKUTEČNÉHO PROVEDENÍ**

DATUM: 23.09.2003

PODPIS: [Signature]

1	Sběrač chladicí vody +12°C; Ø133-1328	4
1	Rozdělovač chladicí vody +7°C; Ø133-1478	3
1	Tlaková expanzní nádob REFLEX N100/6; 100L	2
1	Zdroj chladu AERMEC NRA-700 A 00; chladicí výkon 159 kW	1

VYPRACOVAL	ING. HAVELKA		ING. HAVELKA EDUARD
ZODP. PROJEKTANT	ING. HAVELKA		MAŠKOVA 9; BRNO 614 00
HL. PROJEKTANT	ING. ARCH. KAŠPAROVÁ		TEL.; FAX: 05-45222359
MÍSTO: NYMBURK			ICO: 409 74 162
INVESTOR: NEMOCNICE A SZZ NYMBURK BOLESLAVSKÁ 425, PSČ 28837 NYMBURK			
OBJEKT: NEMOCNICE A SZZ NYMBURK			
PRŮŘEZ: PRÍSTAVBA OPERAČNÍCH SÁLŮ ODD. CHIRURGIE			
SO - 02 VRCHNÍ STAVBA			
CHLAZENÍ			
NÁZEV: DISPOZICE STROJOVNY CHLAZENÍ			
FORMÁT: 12 A4			
DATUM: 12/2002			
STUPEŇ: PROJEKT			
ZAK. ČÍSLO: CH-03/02P			
VERZE: 1x			
1:25			CH-3